

Miłomłyn, dnia 18.01.2024r.

Nasz znak: GPIRL. 6344.1.2024

OGŁOSZENIE

Burmistrz Miasta i Gminy Miłomłyn zgodnie z art. 37 ust.10 ustawy z dnia 20 lipca 2017 roku Prawo Wodne (tekst jednolity Dz. U. z 2023 r., poz. 1478 z późn. zm.) podaje do publicznej wiadomości projekt **„Uchwały w sprawie określenia kąpielisk na rok 2024 na terenie Gminy Miłomłyn oraz określenia sezonu kąpielowego”**.


W związku z powyższym zachęcam do zapoznania się z ww. dokumentem i przesłania swoich uwag do projektu przywołanej Uchwały za pomocą załączonego formularza.

Jednocześnie informuję, że uwagi i propozycje zmian do projektu uchwały należy zgłaszać na poniżej zamieszczonym formularzu przesyłając na adres:

Urząd Miasta i Gminy Miłomłyn, 14-140 Miłomłyn, ul. Twarda 12

Termin składania uwag i propozycji wyznaczono na okres **do dnia 12.02.2024 r.**

BURMISTRZ


Stanisław Siwkowski

Załączniki:

1. Projekt uchwały w sprawie określenia wykazu kąpielisk na rok 2024 na terenie Gminy Miłomłyn oraz określenia sezonu kąpielowego.
2. Formularz składania uwag.

Sporządził:P.Ś

Formularz opiniowania projektu uchwały w sprawie określenia wykazu kąpielisk na rok 2024 na terenie Gminy Miłomłyn.

Lp.	Stan zapisu w projekcie uchwały	Sugerowana zmiana	Uzasadnienie

Podmiot zgłaszający uwagi i propozycje (imię i nazwisko lub pełna nazwa)	Adres	Numer telefonu	Adres poczty elektronicznej	Data wypełnienia

**Uchwała Nr/...../2024
Rady Miejskiej w Miłomłynie
z dnia2024 r.**

***w sprawie ustalenia wykazu kąpielisk na rok 2024 na terenie Gminy Miłomłyn
oraz określenia sezonu kąpielowego***

Na podstawie art. 18 ust. 2 pkt 15 ustawy z dnia 8 marca 1990 r. o samorządzie gminnym (Dz. U. z 2023 r. poz. 40 ze zm.) w związku z art. 37 ust. 1 i 2 ustawy z dnia 20 lipca 2017 r. Prawo wodne (Dz. U. z 2023 r., poz. 1478 ze zm.), Rada Miejska w Miłomłynie uchwala, co następuje:

§1

1. Ustala się wykaz kąpielisk na terenie Gminy Miłomłyn na rok 2024 obejmujący:
 - 1) Kąpielisko nr 1 nad jeziorem Bartężek w Tardzie,
 - 2) Kąpielisko nr 2 nad jeziorem Ilińsk w Wińcu.
2. Usytuowanie kąpielisk określonych w ust. 1 zawarte jest w załączniku graficznym Nr 1 i Nr 2 do niniejszej uchwały.

§2

Określa się, że w roku 2024 sezon kąpielowy na terenie Gminy Miłomłyn będzie trwał odpowiednio dla:

- 1) Kąpielisko nr 1 nad jeziorem Bartężek w Tardzie, w okresie od 01 czerwca 2024 r. do 22 września 2024 r.,
- 2) Kąpielisko nr 2 nad jeziorem Ilińsk w Wińcu, w okresie od 01 lipca 2024 r. do 27 sierpnia 2024 r.

§3

Wykonanie uchwały powierza się Burmistrzowi Miasta i Gminy Miłomłyn.

§4

Uchwała wchodzi w życie po upływie 14 dni od dnia jej opublikowania w Dzienniku Urzędowym Województwa Warmińsko – Mazurskiego.

UZASADNIENIE

do uchwały nr/...../2024
Rady Miejskiej w Miłomłynie
z dnia2024 r.

w sprawie określenia wykazu kąpielisk na rok 2024 na terenie Gminy Miłomłyn oraz
określenia sezonu kąpielowego

Na podstawie art. 37 ust. 1 i 2 ustawy Prawo wodne (Dz. U. z 2023 r., poz. 1478 ze zm.) rada gminy określa w drodze uchwały, corocznie do dnia 20 maja wykaz kąpielisk oraz sezon kąpielowy na terenie gminy.

Wniosek o ujęcie w wykazie kąpielisk składa organizator kąpieliska w terminie do 31 grudnia roku poprzedzającego sezon kąpielowy.

Do Urzędu Miasta i Gminy Miłomłyn wpłynął w dniu 21.12.2023 r. wniosek CHRIS TURYSTYKA I REKREACJA Magdalena Alchimowicz z prośbą o umieszczenie w wykazie kąpielisk na rok 2024 na terenie Gminy Miłomłyn - kąpieliska planowanego do realizacji w Ośrodku Wypoczynkowym Tarda na jeziorze Bartężek (działka nr 428 obręb Słonecznik, gm. Morąg) na wysokości działki nr 3101/13 w obrębie Tarda, gm. Miłomłyn. Następnie w dniu 29.12.2023r. Pan Artur Sarnowski występujący w imieniu Chorągwi Gdańskiej ZHP wniósł o umieszczenie w wykazie kąpielisk w bieżącym roku – kąpieliska harcerskiego w Harcerskiej Bazie obozowej w Wińcu nad jeziorem Ilińsk (działka nr 204 obręb m. Miłomłyn) na wysokości działki nr 3200/7 w obrębie Winiec, gm Miłomłyn w zatoczce na północny wschód od wejścia do Kanału Elbląskiego na okres 01.07.2024r. - 31.08.2024 r.

Burmistrz Miasta i Gminy Miłomłyn zgodnie z art. 37 ust. 10 w/w ustawy podaje do publicznej wiadomości przygotowany uprzednio projekt uchwały w sposób zwyczajowo przyjęty, określając formę, miejsce i termin składania uwag oraz propozycji zmian do tego projektu uchwały, w terminie nie krótszym niż 21 dni od dnia podania do publicznej wiadomości.

Po rozpatrzeniu uwag i propozycji zmian do projektu uchwały, burmistrz najpóźniej do dnia 28 lutego przekazuje wnioski wraz z przygotowanym projektem uchwały Rady Miejskiej w Miłomłynie do zaopiniowania Wodom Polskim, Państwowemu Powiatowemu Inspektorowi Sanitarnemu w Ostródzie, Dyrektorowi Regionalnego Zarządu Gospodarki Wodnej w Gdańsku, Głównemu Inspektoratowi Ochrony Środowiska w Olsztynie.

Projekt niniejszej uchwały został pozytywnie zaopiniowany przez w/w organy.

Dlatego podjęcie niniejszej uchwały jest uzasadnione.

zapisanie nr 1 do uchwały 454/VI/2022

**MAPA POWYKONAWCZA
Z INWENTARYZACJI OBIEKTU BUDOWLANEGO
POMOSTY REKREACYJNE NA JEZ. BARTAŻEK**


DATA	11.2017	SKALA	1:1000	OBJĘT	dz. ew 428, 3101/13	UZMIKANC IZJASZ, PNAC	GK 6649.2301.2017
OBREB	0023 - SŁONECZNIK 0016 - TARDA	OPIS					7.298 11.09.2

Swiadczenia z zakresu inżynierii lądowej i budowlanej z wyłączeniem zagospodarowania terenu

data: 11.2.17, sporządził

PLANIMETRA Sebastian Nowicki
tel: 605 335 345, e-mail: planimetra.eu
ul. T. Kosciuszki 6/3, 14-100 Ostrołęka
NIP: 741-500-43-47, REGON: 140337725

mgr inż. Dariusz Grzybowski
GEODETA UPRAWNIENY
14-100 Ostrołęka, ul. Prosta 5
tel. 503 040 524

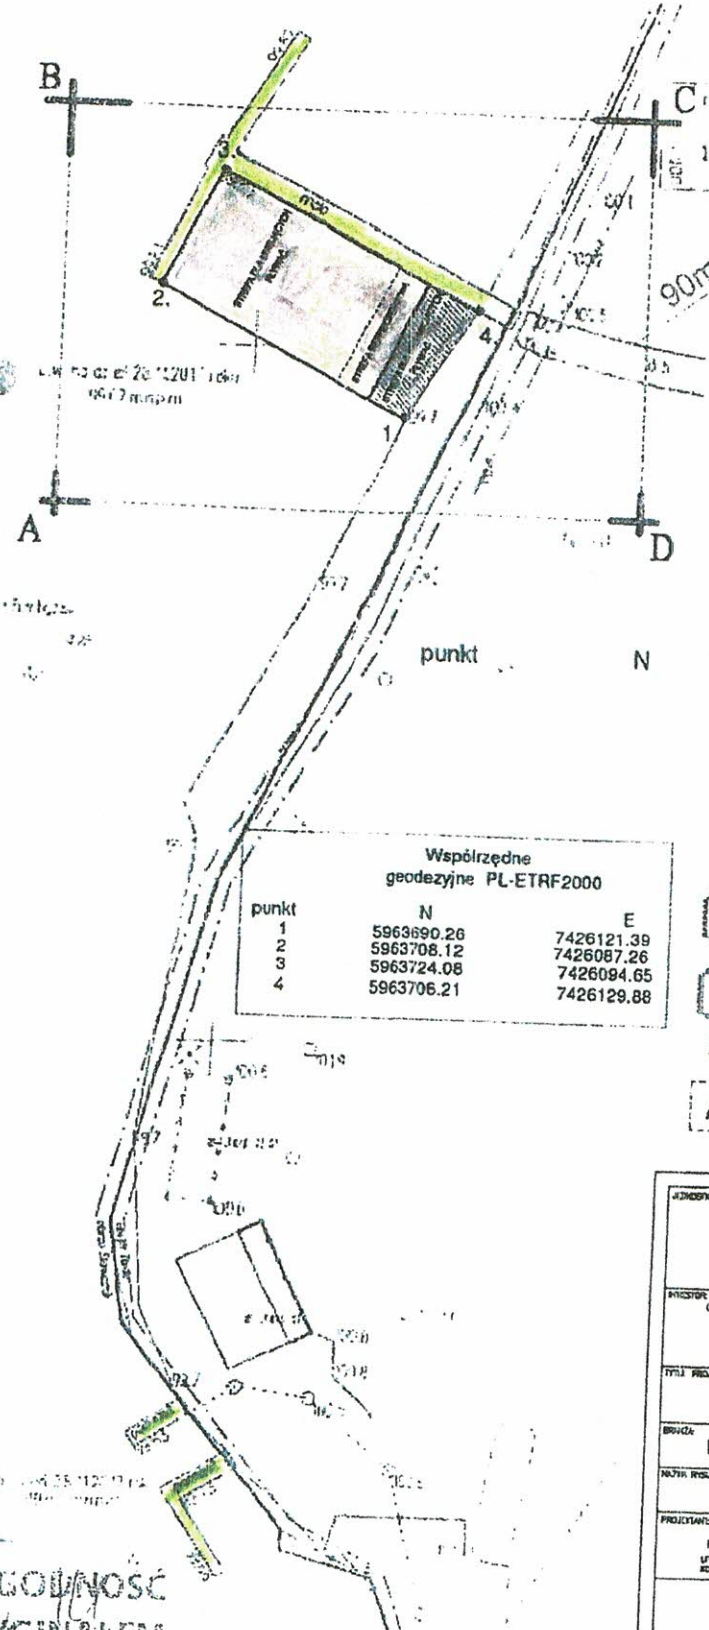

Załącznik nr 1
do uchwały Nr
Rady Miejskiej w Miłomylinie
z dnia..... 2024 r.

E 2021-01-14
2021-01-14

LEGENDA:

ARCHITECTS INVESTMENTS SP. Z O.O. UL. KOLONIA 4, 11-510 WYDMINY TEL. 606 304 973, EMAIL: biuro@konstruktorzy.pl	
AUTOR: CHRIS TURYSTYKA I REKREACJA MAGDALENA ALCHIMOWICZ UL. KILINSKIEGO 8/2 05-500 PIASECZNO	ADRES WYKONANIA: działka nr 428-woda płynąca, Obręb Słonecznik gmina Morąg na wysokości działki inwestora 3101/13 obręb Tarda, gmina Miłomłyn
KAPIELISKO	
BRUZO: BUDOWNICTWO WODNE	DATA WYKONANIA: STYCZEŃ 2021
SZKIC ZAGOSPODAROWANIA TERENU	
PROJEKTANT: mgr inż. DARIUSZ GRZYBOWSKI <small>UPRAWNIENIA BUDOWLANE DO PROJEKTOWANIA I SPECJALNOŚĆ KONSULTACJO-BUDOWLANE/ BZ SWIADCZENIA NR 244/024/P/2017</small>	SKALA WYKONANIA: 1:1000
	KOD: W-1

ZŁOŻYŁAM
Z ORYGINAŁEM

Województwo: warmińsko-mazurskie
Powiat: ostródzki
Jednostka ewidencyjna: MIŁOMŁYŃ
Obręb: WINIEC

Wyrzys z mapy
Skala 1:1000

*Lokalizacja
planowanego
Kopiełiska*

Załącznik nr 2
do uchwały Nr
Rady Miejskiej w Miłomłynie
z dnia..... 2024 r.

